

ELABORATO PLANIMETRICO

Compilato da:
Demicheli Tullio
Iscritto all'albo:
Geometri
Prov. Alessandria N. 1755

Agenzia del Territorio
CATASTO FABBRICATI
Ufficio Provinciale di
Alessandria

Comune di Novi Ligure

Sezione: Foglio: 31

Particella: 11


Protocollo n. 000052335 del 28/02/2002

Tipo Mappale n. del

Dimostrazione grafica dei subalterni

Scala 1 : 500


PIANO PRIMO SOTTOSTRADA

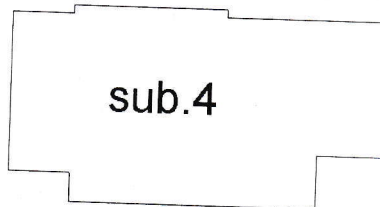

PIANO TERRA

mapp.
~~131~~


seppeso

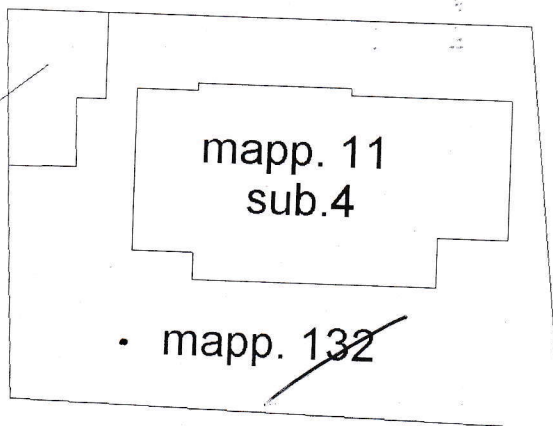


• mapp. ~~132~~

seppeso



PIANO PRIMO

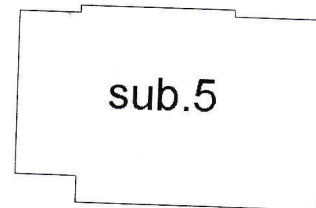

PIANO SOTTOTETTO

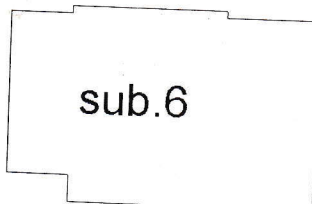

PIANO SECONDO

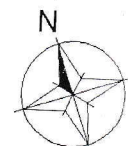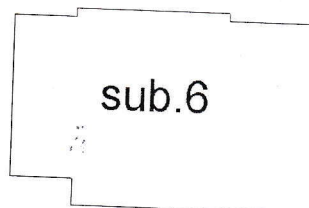

Ultima planimetria in atti

Data: 19/11/2024 - n. T164949 - Richiedente: Telematico

Totale schede: 1 - Formato di acquisizione: A4(210x297) - Formato stampa richiesto: A4(210x297) - Fattore di scala non utilizzabile